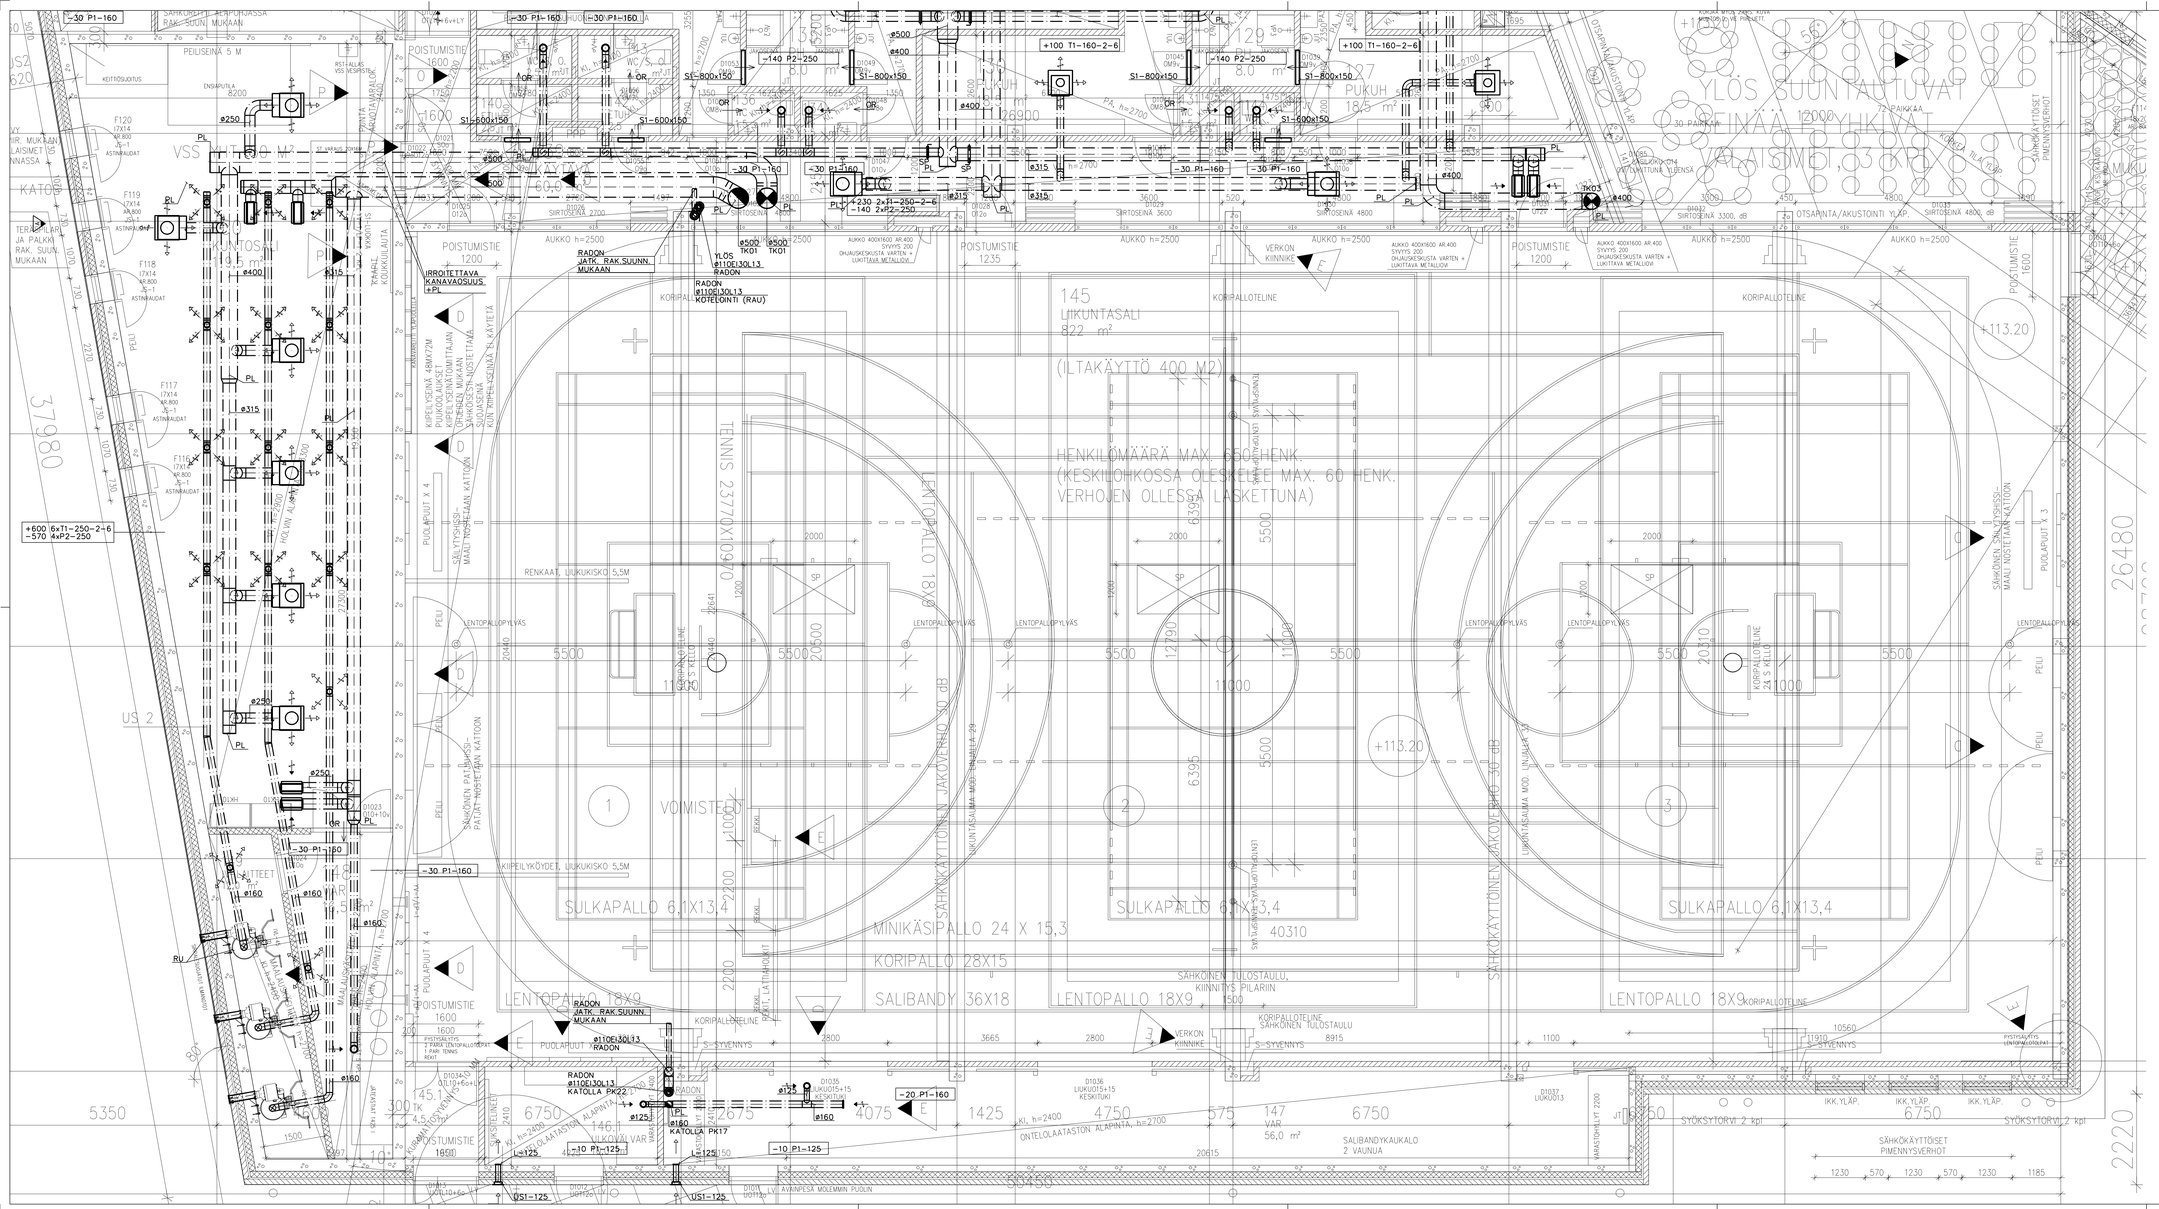

MERKINNÄT			
T1	TULOHAJOTTAJA	RHOB	FLÄKT WOODS
	-4 = HAJOTTIMEN KOKO	425x425	
	-6 = HAJOTTIMEN KOKO	595x595	
T2	TULOVENTTIILI	KTS	FLÄKT WOODS
T3	TULOHAJOTTAJA	CTAA+DTAZ-30	FLÄKT WOODS
T4	TULOHAJOTTAJA	VFKB	FLÄKT WOODS
T5	TULOHAJOTTAJA	SVQC+ATVA-1	FLÄKT WOODS
T6	TULOHAJOTTAJA	PNA-A	FLÄKT WOODS
T7	TULOHAJOTTAJA	LFU/H	HALTON
T8	TULOHAJOTTAJA	THL	HALTON
P1	POISTOVENTTIILI	KSO	FLÄKT WOODS
P2	POISTOVENTTIILI	EHC+TE	FLÄKT WOODS
P3	POISTOVENTTIILI	GRLc+TRGc	SWEGON
P4	POISTOVENTTIILI	EHI	FLÄKT WOODS
L	LAUTASVENTTIILI	RK-T	FLÄKT WOODS
S1	SIIRTOILMASÄLEIKKÖ	SK	FLÄKT WOODS
OR	OVIRAKO, 20 MM	(RAU)	
PL	PUHDISTUSLUUKKU		
SP	SÄÄTÖPELTI		
PP	PALOPELTI		
ÄV	ÄÄNENVAIMENNIN		
±30	ILMAVIRTA	[dm³/s]	
EI30P	PALOERISTE		
IMS	ILMAVIRTASÄÄDIN	BVAVd-LD	BEVENT
US1	ULKOSÄLEIKKÖ	AL-VALUA	FLÄKT WOODS

C		LOPPUPIIRUSTUS	RIL 25.04.17
B		Huippariumerointi tarkistettu	RIL 05.07.16
A		PÄTELAITTEEN TIEDOT LISÄTTY	JVS 10.06.15

RAKENNUSPAIKKA (KATUOSOITE, KAUPUNKI, TONTINNRO)	TILAUSNRO	TONTINNRO
Kirkonseutu 46	3	

RAKENNUSOSAN NIMI JA SISÄLTÖ: UUDISRAKENNUS

URJALAN YHTENÄISKOULU
VANHAINKODINTIE 2
31760 URJALA

PIIRUSTUKSEN NIMI: ILMANVAIHTOPIIRUSTUS

PIIRUSTUKSEN SISÄLTÖ: 1. KERROS OSA 1

MITTAKAAVA: 1:50

INSINÖÖRITOIMISTO JUHANI LEHTONEN OY
Kauppiaskatu 5 B, 20100 Turku
Puh. (02) 276 7600 Fax (02) 232 3556
E – mail: piirustukset@instoj.com

SUUNNITELLAKA, TYÖN NUMERO JA PIIRUSTUKSEN NUMERO: LVI 2215 50

MUUTOS: C

PVM: 10.06.2015 | SUUN.: RIL | TARK.: TOR | HYVÄKSYJÄ:

P:\2215\2215-50.drw